

MPG.Z.431.0275.2017

Protokół

odpis

Przedmiot: Kanalizacja deszczowa

Położenie:

ulica

Jagiellońska

Zlecenie: AMPA A.Ampulski

Pismo z dnia 2017-03-13

DOKUMENTACJA była przedmiotem narady koordynacyjnej w dniu **13.04.2017 r.** w formie zebrania

zainteresowanych podmiotów, w zakresie lokalizacji urządzeń (*projektowanych*) podziemnych i nadziemnych z

uwagami jak podano niżej.

Przy ewentualnym dalszym postępowaniu w przedmiotowej sprawie prosimy powoływać się na nr niniejszego

pisma

Wszelkie odstępstwa (w trakcie realizacji) od projektu podstawowego należy **bezwzględnie** uzgodniać w ZUDP.

Podstawa prawna:

Ustawa z dnia 17 maja 1989 r. art. 28b - Prawo geodezyjne i kartograficzne (Dz.U. 2010 nr 193 poz. 1287 ze zmianami)

Zarządzenie Nr 478/2015 z dnia 7 września 2015 r. Prezydenta Miasta Bydgoszczy

Zarządzenie Nr 554/2016 z dnia 14 listopada 2016r. Prezydenta Miasta Bydgoszczy.

Zarządzenie Nr 5/2016 z dnia 8 listopada 2016 r. Dyrektora Miejskiej Pracowni Geodezyjnej w Bydgoszczy.

Uczestnicy Narady - UWAGI ! ZALECENIA:

A.Przewodniczący Narady koordynacyjnej -Magdalena Zalewska-Romel

B.Wydział Administracji Budowlanej - Arleta Leśniak

C.Powiatowy Inspektorat Nadzoru Budowlanego

D.Zarząd Dróg Miejskich i Komunikacji Publicznej

1.Miejska Pracownia Urbanistyczna - Elżbieta Lis

2.Enea Operator-Oddział Dystribucji Bydgoszcz - Wiesław Stryżyk

3.Polska Spółka Gazownictwa,Z-d w Bydgoszczy - Ryszard Rapel, Dawid Kawczyński

4.Komunalne Przedsiębiorstwo Energetyki Cieplnej - Zbigniew Bartosz

5.Przedsiębiorstwo Telekomunikacyjne K-Ptel

6.Miejskie Wodociągi i Kanalizacja - Rafał Kęskrawiec, Małgorzata Dylas

7.Wydział Gospodarki Komunalnej - Bogna Rybacka

Zobowiązuje się zachować normatywne odległości od drzew, chronić system korzeniowy.

8.Netia S.A. - Andrzej Grycmacher

Roboty budowlano-montażowe przy skrzyżowaniu z uzbrojeniem telekom. prowadzić pod nadzorem

służb NETIA S.A. (*rozpoczęcie robót zgłosić w NETII S.A. 14 dni wcześniej tel. 22 352 66 76*).

9. CHEM W I K

10.PGE G i EK Oddział Zespół Elektrociepłowni

Zobowiązuje się inwestora i wykonawcę robót do prowadzenia prac w sposób wykluczający możliwość uszkodzenia znaków geodezyjnych (punkty poligonowe, repery) oraz powstania awarii sieci gaz., energet., wod-kan., teletechn., a także pokrycia wszelkich kosztów z nią związanych. Bezwzględnie zachować normatywne odległości od w/w sieci.

Z up. Prezydenta Bydgoszczy
Magdalena Zalewska-Romel
Zastępca Przewodniczącego Zespołu
Uzgadniania Dokumentacji Projektowej

ZAŁĄCZNIK
(do protokołu ZUDP)

1. Na 7 dni przed przystąpieniem do wykonania robót należy powiadomić właściwego użytkownika sieci uzbrojenia o rozpoczęciu robót.

2. Uzgodnione usytuowanie sieci uzbrojenia terenu podlega wytyczeniu i geodezyjnej inwentaryzacji powykonawczej przez jednostki uprawnione do wykonywania prac geodezyjnych.

3. Dokumenty geodezyjne powstałe po inwentaryzacji powykonawczej należy uwierzytelnić w Ośrodku Dokumentacji Geodezyjnej i Kartograficznej dla miasta Bydgoszczy (Miejska Pracownia Geodezyjna).

4. **Znaki geodezyjne, urządzenia zabezpieczające te znaki oraz budowle triangulacyjne podlegają ochronie** (art. 15, 16 Prawo Geodezyjne i Kartograficzne Ustawa z 17.V.1989r. Dz.U.2010.nr 193 poz.1287 z późniejszymi zmianami)

5. Dokumenty projektowe, które były przedmiotem narady koordynacyjnej-jeżeli w okresie 2 lat od czasu ich ujawnienia w powiatowej bazie GESUT, i dla których nie została wydana decyzja o pozwoleniu na budowę lub nie wpłynęło zgłoszenie budowy tych obiektów-nadaje się atrybut określający datę, po której dane tych obiektów nie podlegają już żadnym zmianom-**obiekty zakończyły swój cykl istnienia.**

woj. : kujawsko – pomorskie
miasto: Bydgoszcz
obręb: 0178
ulica: Jagiellońska

MAPA DO CELÓW PROJEKTOWYCH

SKALA 1 : 500

PUWG 2000/6 ark. mapy: 321–1122

Uk. wys. Amsterdam

MPG.D.422.0393.2017


L.k.s.Rob.: 049–17

Bydgoszcz, dnia 10.03.2017r

Mapa opracowana na podstawie danych z dnia 14.02.2017r.

Nie wyklucza się istnienia w terenie również urządzeń podziemnych ulozonych, a nie zgłoszonych do inwentaryzacji geodezyjnej.

Mapa została wykonana bez ustalenia obciążeń służebnościami gruntowymi ujawnionymi w księgach wieczystych.

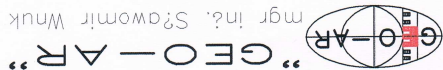


85–130 Bydgoszcz, ul. Grudziądzka 26/12a
Tel./fax (052) 379 55 81, 604 612 737
NIP 554–213–61–4geoar@wp.pl

Zespół Uzgodnienia Dokumentacji
Projektowej w Bydgoszczy
Aktualne projektowane sieci uzgodnione w ZUDP
— projektowanych sieci w ZUDP
Stan na dzień: 14.02.2017 r.

Powiadacza się, że niniejszy dokument został opracowany w wyniku prac geodezyjnych i kartograficznych, których rezultaty zawiera operat techniczny wpisany do ewidencji materiału państwowego zasobu geodezyjnego i kartograficznego
MIEJSKA PRACOWNIA GEODEZYJNA w BYDGOSZCZY
Grodzki Ośrodek Dokumentacji
Geodezyjnej i Kartograficznej w Bydgoszczy
Identyfikator ewidencyjny materiału P.0461
Data wpisania operatu technicznego do ewidencji materiału państwowego zasobu: _____
Imię, nazwisko i podpis osoby reprezentującej organ.

Wykonawca winien prowadzić prace w taki sposób, by w pasie robót zachować wszystkie punkty osnowy geodezyjnej. W przypadku naruszenia znaku geodezyjnego wykonawca jest zobowiązany do jego odnowienia i przekazania dokumentacji geodezyjnej do Ośrodka Dokumentacji Geodezyjnej, co stanowi warunek ostatecznego odbioru prac.

PREZIDENT MIASTA BYDGOSZCZY
Dokumentacja nr: MPG.Z.431, 29.03.2017
Była przedmiotem narady koordynacyjnej przeprowadzonej w siedzibie Miejskiej Pracowni Geodezyjnej w Bydgoszczy przy ul. Grudziądzkiej 9-15 w Bydgoszczy w formie zebrania zainteresowanych podmiotów.
z up. Prezydenta Miasta
Przewodniczący Naczelni Koordynacyjnych
Halina Czebot
Z up. Prezydenta Bydgoszczy
13.04.2017r. *Sławomir Wnuk*
Bydgoszcz, dnia _____
Magdalena Zalewska-Romeł
Zastępcą Przewodniczącego Zespołu
Uzgodniania Dokumentacji Projektowej

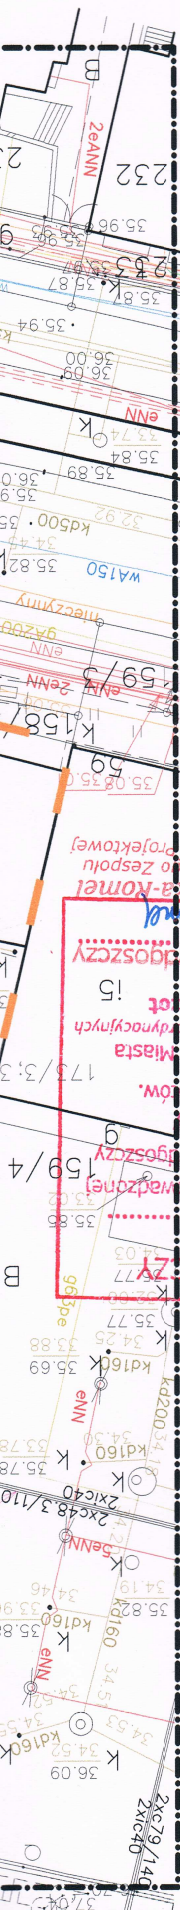

LEGENDA:	
SYMBOŁ: OPIS:	
--- --	Zakres opracowania/oddziaływania
--- --	Wpusty deszczowe
--- --	Kanalizacja deszczowa
--- --	Projekowane przyłącze kan. deszczowej - przecisk

PROJEKT:
ODWODNIENIE TERENU NIERUCHOMOŚCI
PRZY UL. JAGIELLOŃSKIEJ 61 W BYDGOSZCZY
DZ. NR EW. 158/13, 158/15, 158/16, OBR. 178
Z ZEWNĘTRZNĄ INSTALACJĄ KANALIZACJI
DESZCZOWEJ I PRZYŁĄCZEM
DO SIECI DESZCZOWEJ
NA DZ. NR EW. 158/23 I 259 OBR. 178.

INWESTOR:
ADMINISTRACJA DOMÓW MIEJSKICH
"ADM" Sp. z o.o.
ul. Śniadeckich 1,
85-011 Bydgoszcz

JEDNOSTKA PROJEKTOWA:
Drogonet Usługi Projektowo-Budowlane
Artur Ampulski
ul. Fordońska 44 lok. 32
85-719 Bydgoszcz
NIP 741 19 95 525



ZESPÓŁ PROJEKTOWY

BRANŻA DROGOWA

PROJEKTANT:

Nr upr.

KUP/0045/PWOD/13

Podpis

BRANŻA SANITARNA

PROJEKTANT:

Nr upr.

KUP/0051/POOS/14

Podpis

Faza projektu

PROJEKT KONSEPCYJNY

Branża

DROGOWA

Tytuł rysunku

PROJEKT
ZAGOSPODAROWANIA TERENU

Data

03.04.2017

Skala

1:500

Nr rysunku

1

Str

