Załącznik nr 8
do PFU

INWENTARYZACJA POWYKONAWCZA po WYBURZENIU BUDYNKOW

Skala 1 : 500

BYDGOSZCZ - ul. Jagiellońska 61A

Obreb 178 dz. 158/13,158/16
Ark. mapy 321_1122

Dz.E.R.G. 2403/13
dnia 22.07.2013r

GEODETA UPRAWNIONY
Edward Gugniewicz
ul. Pszczyńska 1, 85-880 Bydgoszcz
tel. 052 379 61 21 0 605 961 983
zaśw. GUGIK nr. 14453
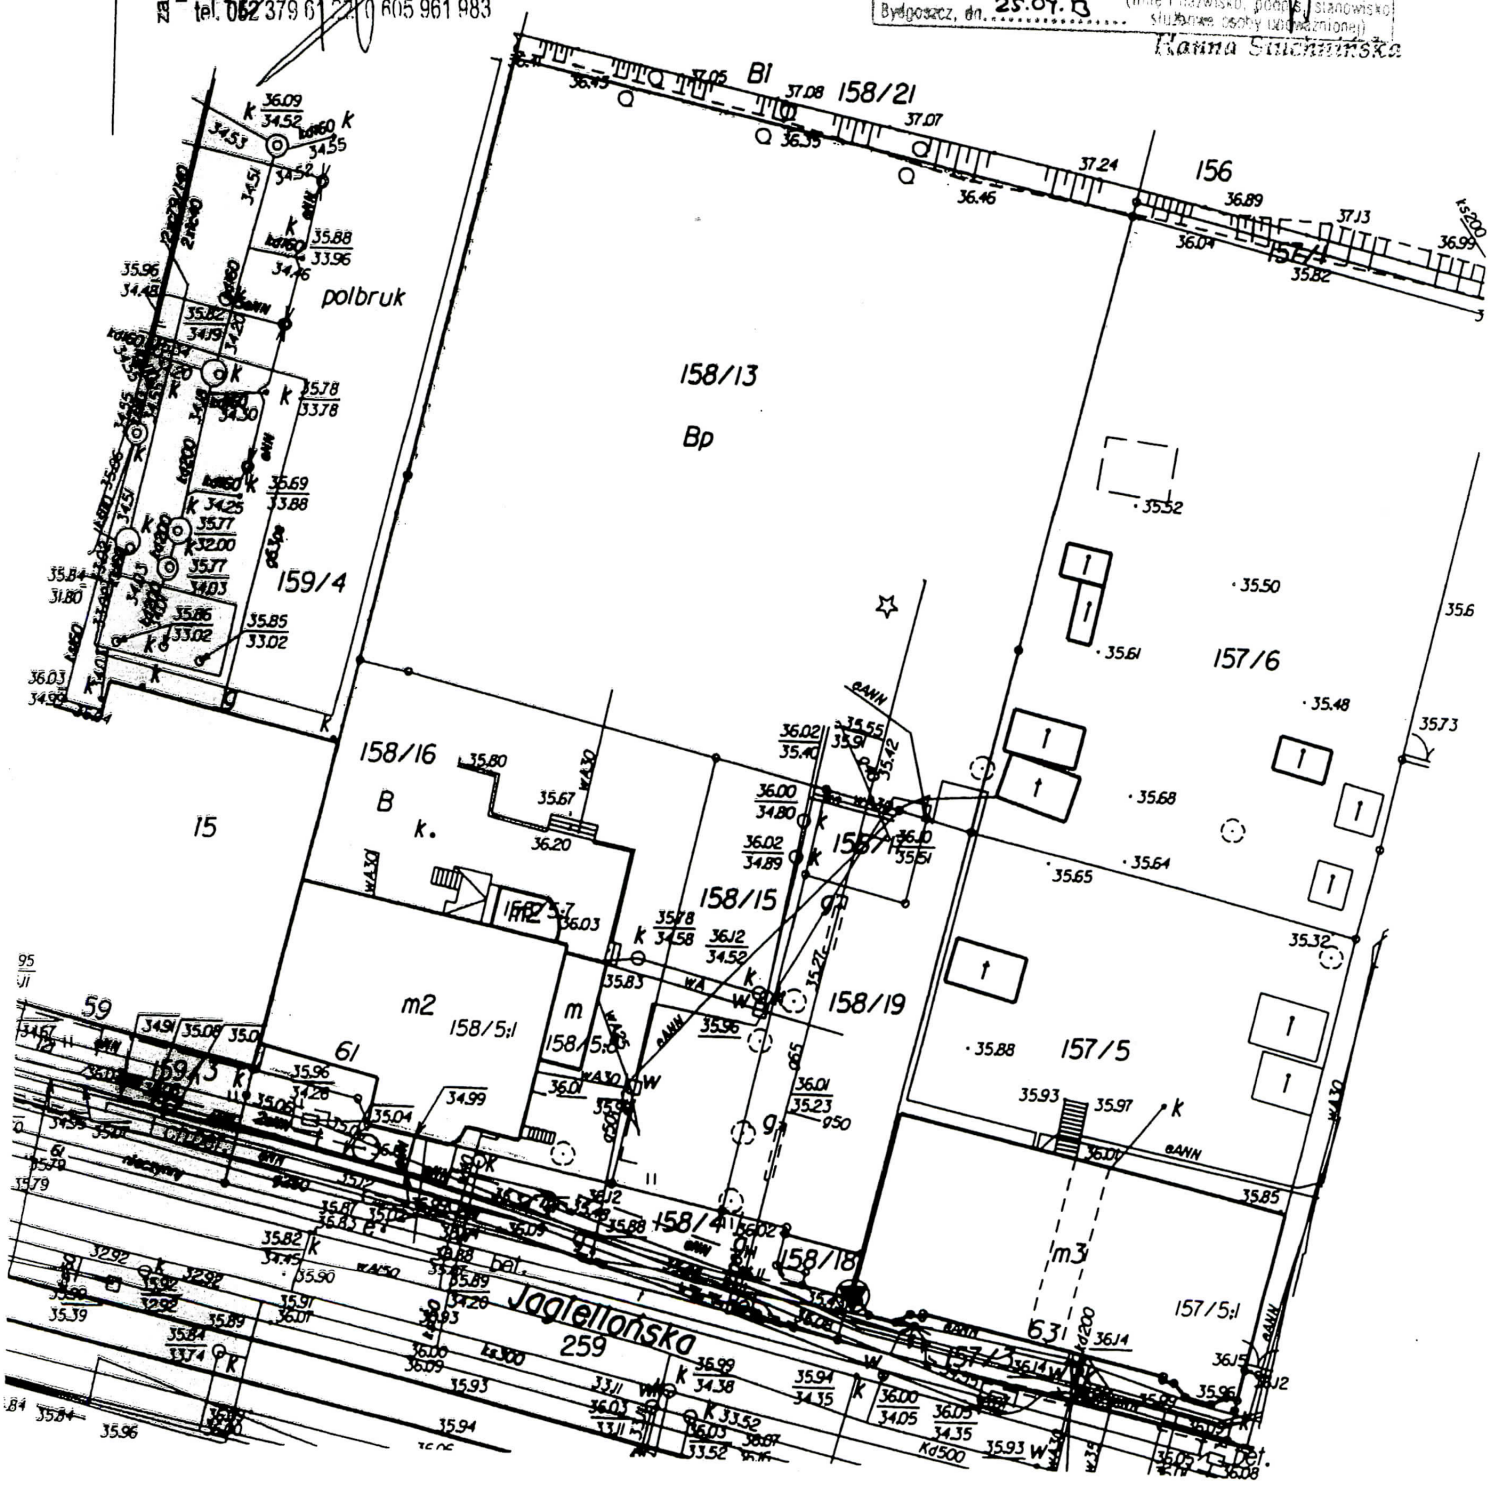
MIEJSKA PRACOWNIA GEODEZYJNA
Grodzki Ośrodek Dokumentacji Geodezyjnej i Kartograficznej w Bydgoszczy
Wyeksponowane na niniejszej mapie obiekty budowlane zostały zinwentaryzowane, a dokumenty powstałe w wyniku inwentaryzacji włączono do państwowego zasobu geodezyjnego i kartograficznego
w dniu 25.07.2013r.
i zewidencjonowano pod nr 2403/13
Bydgoszcz, dn. 25.07.13
GEODETA
(imię i nazwisko, podpis, stanowisko służbowe osoby upoważnionej)
Hanna Sulchińska